THIS DRAWING IS UNPUBLISHED.
VERTRAULICHE UNVEROEFFENTLICHTE ZEICHNUNG
© COPYRIGHT 1997 BY AMP INCORPORATED.
RELEASED FOR PUBLICATION ,1997
FREI FUER VEROEFFENTLICHUNG
ALL RIGHTS RESERVED.
ALLE REICHTE VORBEHALTEN.

MATED WITH:
PASSEND ZU:
HD.64

LOC	DIST
A1	–

PROJECT NR.:
–

REVISIONS
AENDERUNGEN

P	LTR	DESCRIPTION BESCHREIBUNG	DATE	DWN	APVD
	A5	PN 6-6 und 2-7 sind OBSOLETE Eg00-0358-02	04.02.02	SR	SM

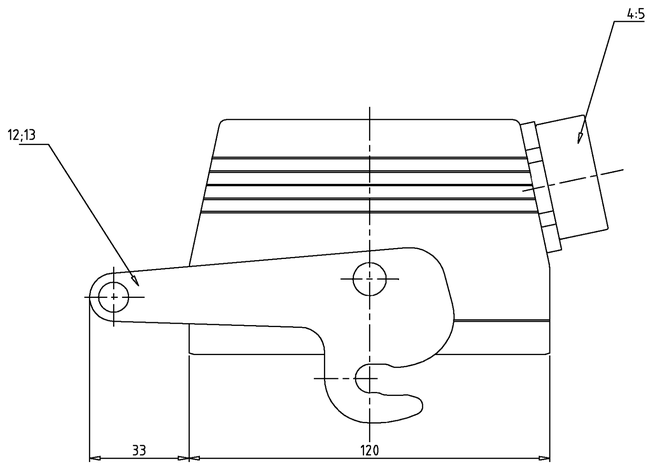

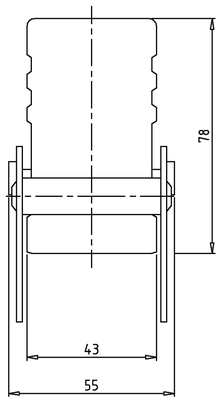

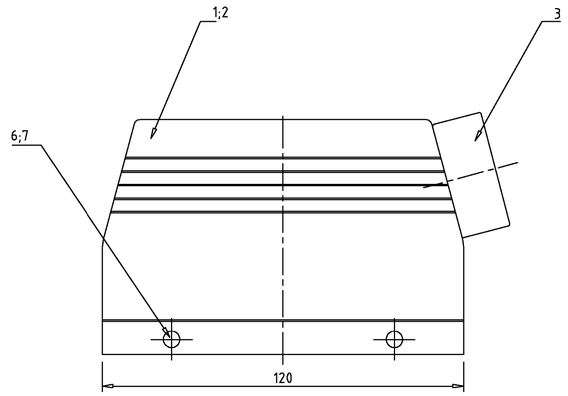

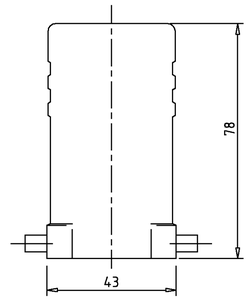

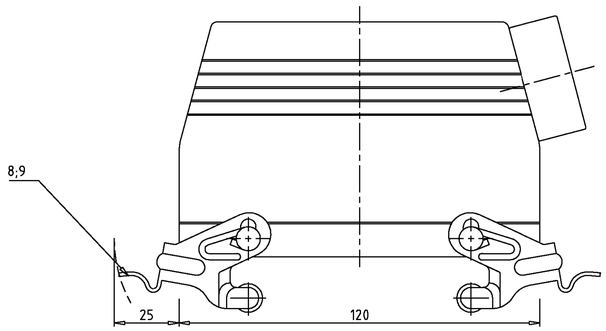

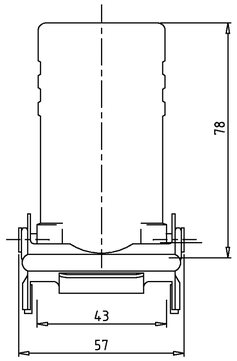

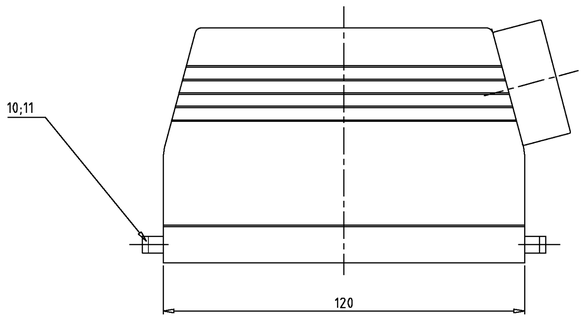

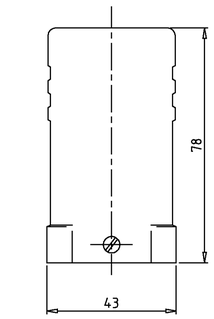

Notes,

1 Material: Housing: aluminium diecasting alloy
Seals: Neoprene

2 Surface: Varnisch- grey
- aluminium oxid +
- Varnisch black

Bemerkungen,

1 Material: Gehäuse: Alu-Druckguß-Legierung
Dichtungen: Neoprene

2 Oberfläche: Lackierung - grau
- Aluminium-oxid-Schicht +
- Lackierung schwarz

ITEM No.	QTY	DESCRIPTION	MATERIAL	SURFACE	COLOR
13		ZB-Zentralbügel	V2A	–	
12	1	ZB-Zentralbügel	Stahl	verzinkt	blau
11		LB-Bügelbolzen	V2A	–	
10	2	LB-Bügelbolzen	Stahl	verzinkt	blau
9		VS-Bügel	V2A	–	
8	2	VS-Bügel	Stahl	verzinkt	blau
7		VS-Bügelbolzen	V2A	–	
6	4	VS-Bügelbolzen	Stahl	verzinkt	blau
5	1	O-Ring Pg29	Neoprene	–	black/schwarz
4	1	Zwischenstutzen 6kt Pg29	Messing	vernickelt	
3	1	Zwischenstutzen Pg29	Messing	vernickelt	
2	1	Steckergehäuse HD.64.Pg.1.29	aluminium/ALU	aluminium oxid	black/schwarz
1	1	Steckergehäuse HD.64.Pg.1.29	aluminium/ALU	–	grey/grau

6-6	2-3	1-3	2-7	1-7	2-1	1-1	2-6	1-6	ORDERING TEXT / BESTELLTEXT
~~HD.64.Sts.1.29.Z-SO~~	~~OBSOLETE~~								
~~HD-K.64.Sts-ZB.1.29.Z~~	~~OBSOLETE~~								
		HD-Z.64.Sts-ZB.1.29.Z							
			HD-K.64.Sts-GR.1.29.Z						
				HD.64.Sts-GR.1.29.Z					
					~~OBSOLETE~~				
					HD-K.64.Sts-VS.1.29.Z				
						HD.64.Sts-VS.1.29.Z			
							HD-K.64.Sts.1.29.Z		
								HD.64.Sts.1.29.Z	

DIMENSIONS: DIMENSIONEN: mm
TOLERANCES UNLESS OTHERWISE SPECIFIED: ALLGEMEINTOLERANZEN
ISO 8015
ISO 2768 - mH -E
DIN 16901 - 14.0
ANGLES /WINKEL ±-
MATERIAL 1
FINISH /OBERFLAECHE/FARBE 2

DWN Gräf 11.11.1997
CHK Kramer 02.06.98
APVD – –
PRODUCT SPEC PRODUKTSPEZ. –
APPLICATION SPEC VERARBEITUNGSSPEZ. –
WEIGHT GEWICHT –

AMP
HTS Elektrotechnik
53819 Neunkirchen, Germany

NAME
HOOD
STECKERGEHÄUSE HD.64.STS.1.29.Z

SIZE	CAGE CODE	DRAWING NO ZEICHNUNGS-NR.	RESTRICTED TO NUR FUER
A1	00779	C-1103337	–

CUSTOMER DRAWING /KUNDENZEICHNUNG
MASSSTAB 1:1 BLATT 1 OF VON 1 REV A5

This is a TRANSLATED file from Computervision, Inc., Medusa Revision 12.2.ST